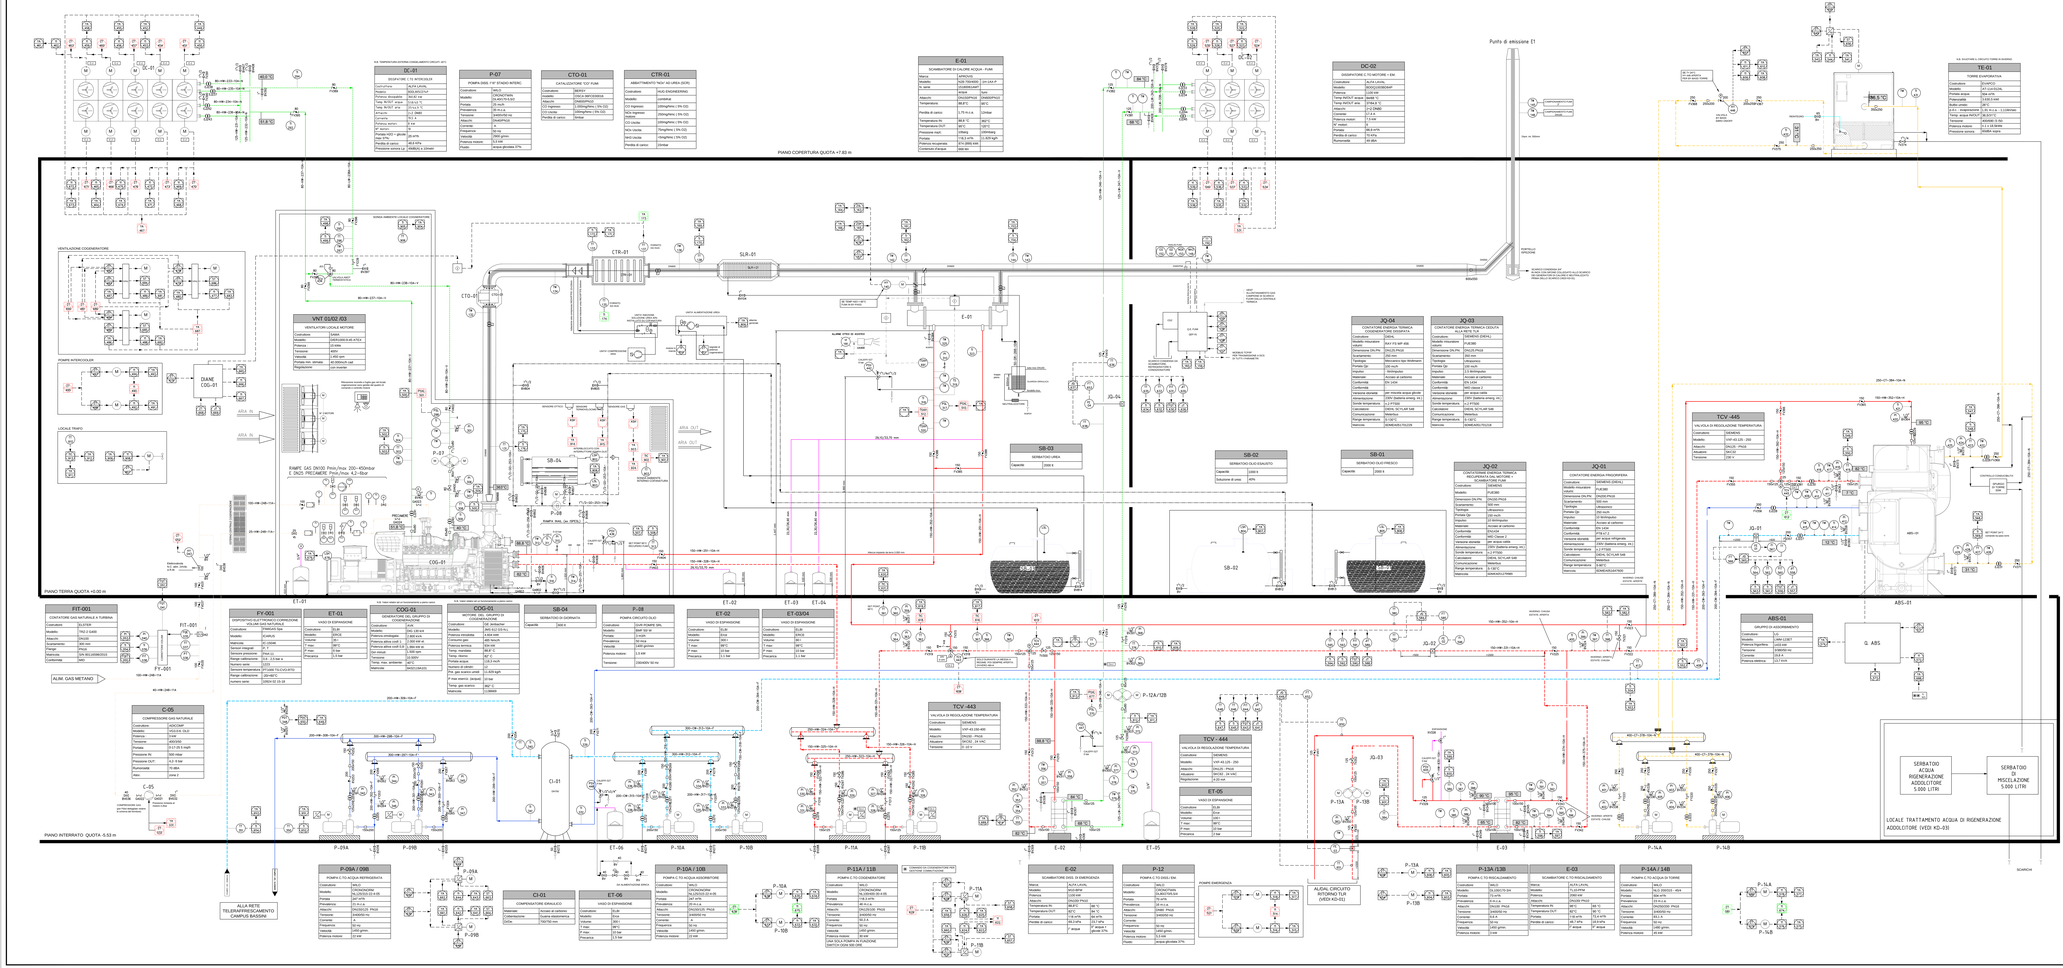
PIANO COPERTURA QUOTA +7.83 m
PIANO TERRA QUOTA +0.00 m
PIANO INTERRATO QUOTA -5.53 m
Punto di emissione E1
DC-01
DC-02
E-01
CTO-01
CTR-01
SLR-01
VNT 01/02 /03
TE-01
JQ-01
JQ-02
JQ-03
JQ-04
TCV -443
TCV -444
TCV -445
SB-01
SB-02
SB-03
SB-04
FIT-001
FIY-001
ET-01
ET-02
ET-03/04
ET-05
ET-06
COG-01
P-08
C-05
C-01
C-01I
ABS-01
P-09A / 09B
P-10A / 10B
P-11A / 11B
P-12
P-13A / 13B
P-14A / 14B
E-02
E-03
SERBATOIO ACQUA RIGENERAZIONE ADDOLCITORE 5.000 LITRI
SERBATOIO A MISCELAZIONE 5.000 LITRI
LOCALE TRATTAMENTO ACQUA DI RIGENERAZIONE ADDOLCITORE (VEDI KD-03)
ALLA RETE TELERISCALDAMENTO CAMPUS BASSINI
ALIMENTAZIONE GAS METANO
SCARICHI
LEGENDA COLORI TUBAZIONI
MANDATA ACQUA CALDA
RITORNO ACQUA CALDA
MANDATA ACQUA REFRIGERATA
RITORNO ACQUA REFRIGERATA
MANDATA ACQUA DI TORRE
RITORNO ACQUA DI TORRE
COLLEGAMENTO ELETTRICO
MANDATA ACQUA GLICOLATA
RITORNO ACQUA GLICOLATA
ESPANSIONI E SCARICHI
ACQUA FREDDA
LINEA GAS
LINEA SCARICO FUMI
LEGENDA NUMERI DI LINEA
CLASSI TUBAZIONI
TIPO DI FLUIDO
DN TUBAZIONE
TIPO COIBENTAZIONE/PROTEZIONE
SIMBOLI DI FUNZIONE
LEGENDA VALVOLE E COMP. DI LINEA
LEGENDA APPARECCHIATURE
LIMITI DI BATTERIA
DESCRIZIONE SIGLE STRUMENTAZIONE E LISTA STRUMENTI
POSIZIONE DEGLI STRUMENTI
Committente
POLITECNICO DI MILANO
Responsabile Unico del Lavoro
Riqualificazione impiantistica della centrale termica, delle sottocentrali d'utenza e costruzione di un impianto di trigenerazione da 2,0 MWe
Progetto e Lavori
Titolo
Schema funzionale centrale trigenerazione
Denominazione impianto termico ad acqua calda
Tavola N°
KD 0-02
Codice Identificativo
A534351TH2D0-02
Nome file
A534351TH2D0-02.dwg
Scala
Formato
A1
Codice Commessa
534351T1
Revisione N°
0
Progettazione Esecutiva
CPL CONCORDIA Soc. Coop.
Via Roma, 81 - 41033 Concordia s/S. - Modena - Italia
tel. +39 (0)535 279 111 - fax +39 (0)535 416.300 - info@cpl.it
www.cpl.it
CPL CONCORDIA
Il presente documento è di proprietà esclusiva di CPL CONCORDIA. Vi termini di legge vi vietano riprodurlo o comunicare a terzi il contenuto del presente documento.